


Protocollo C. 1423/3C. 1423. 01 PG/2019/005324 del 19/03/2019 - Par. 1 di 1

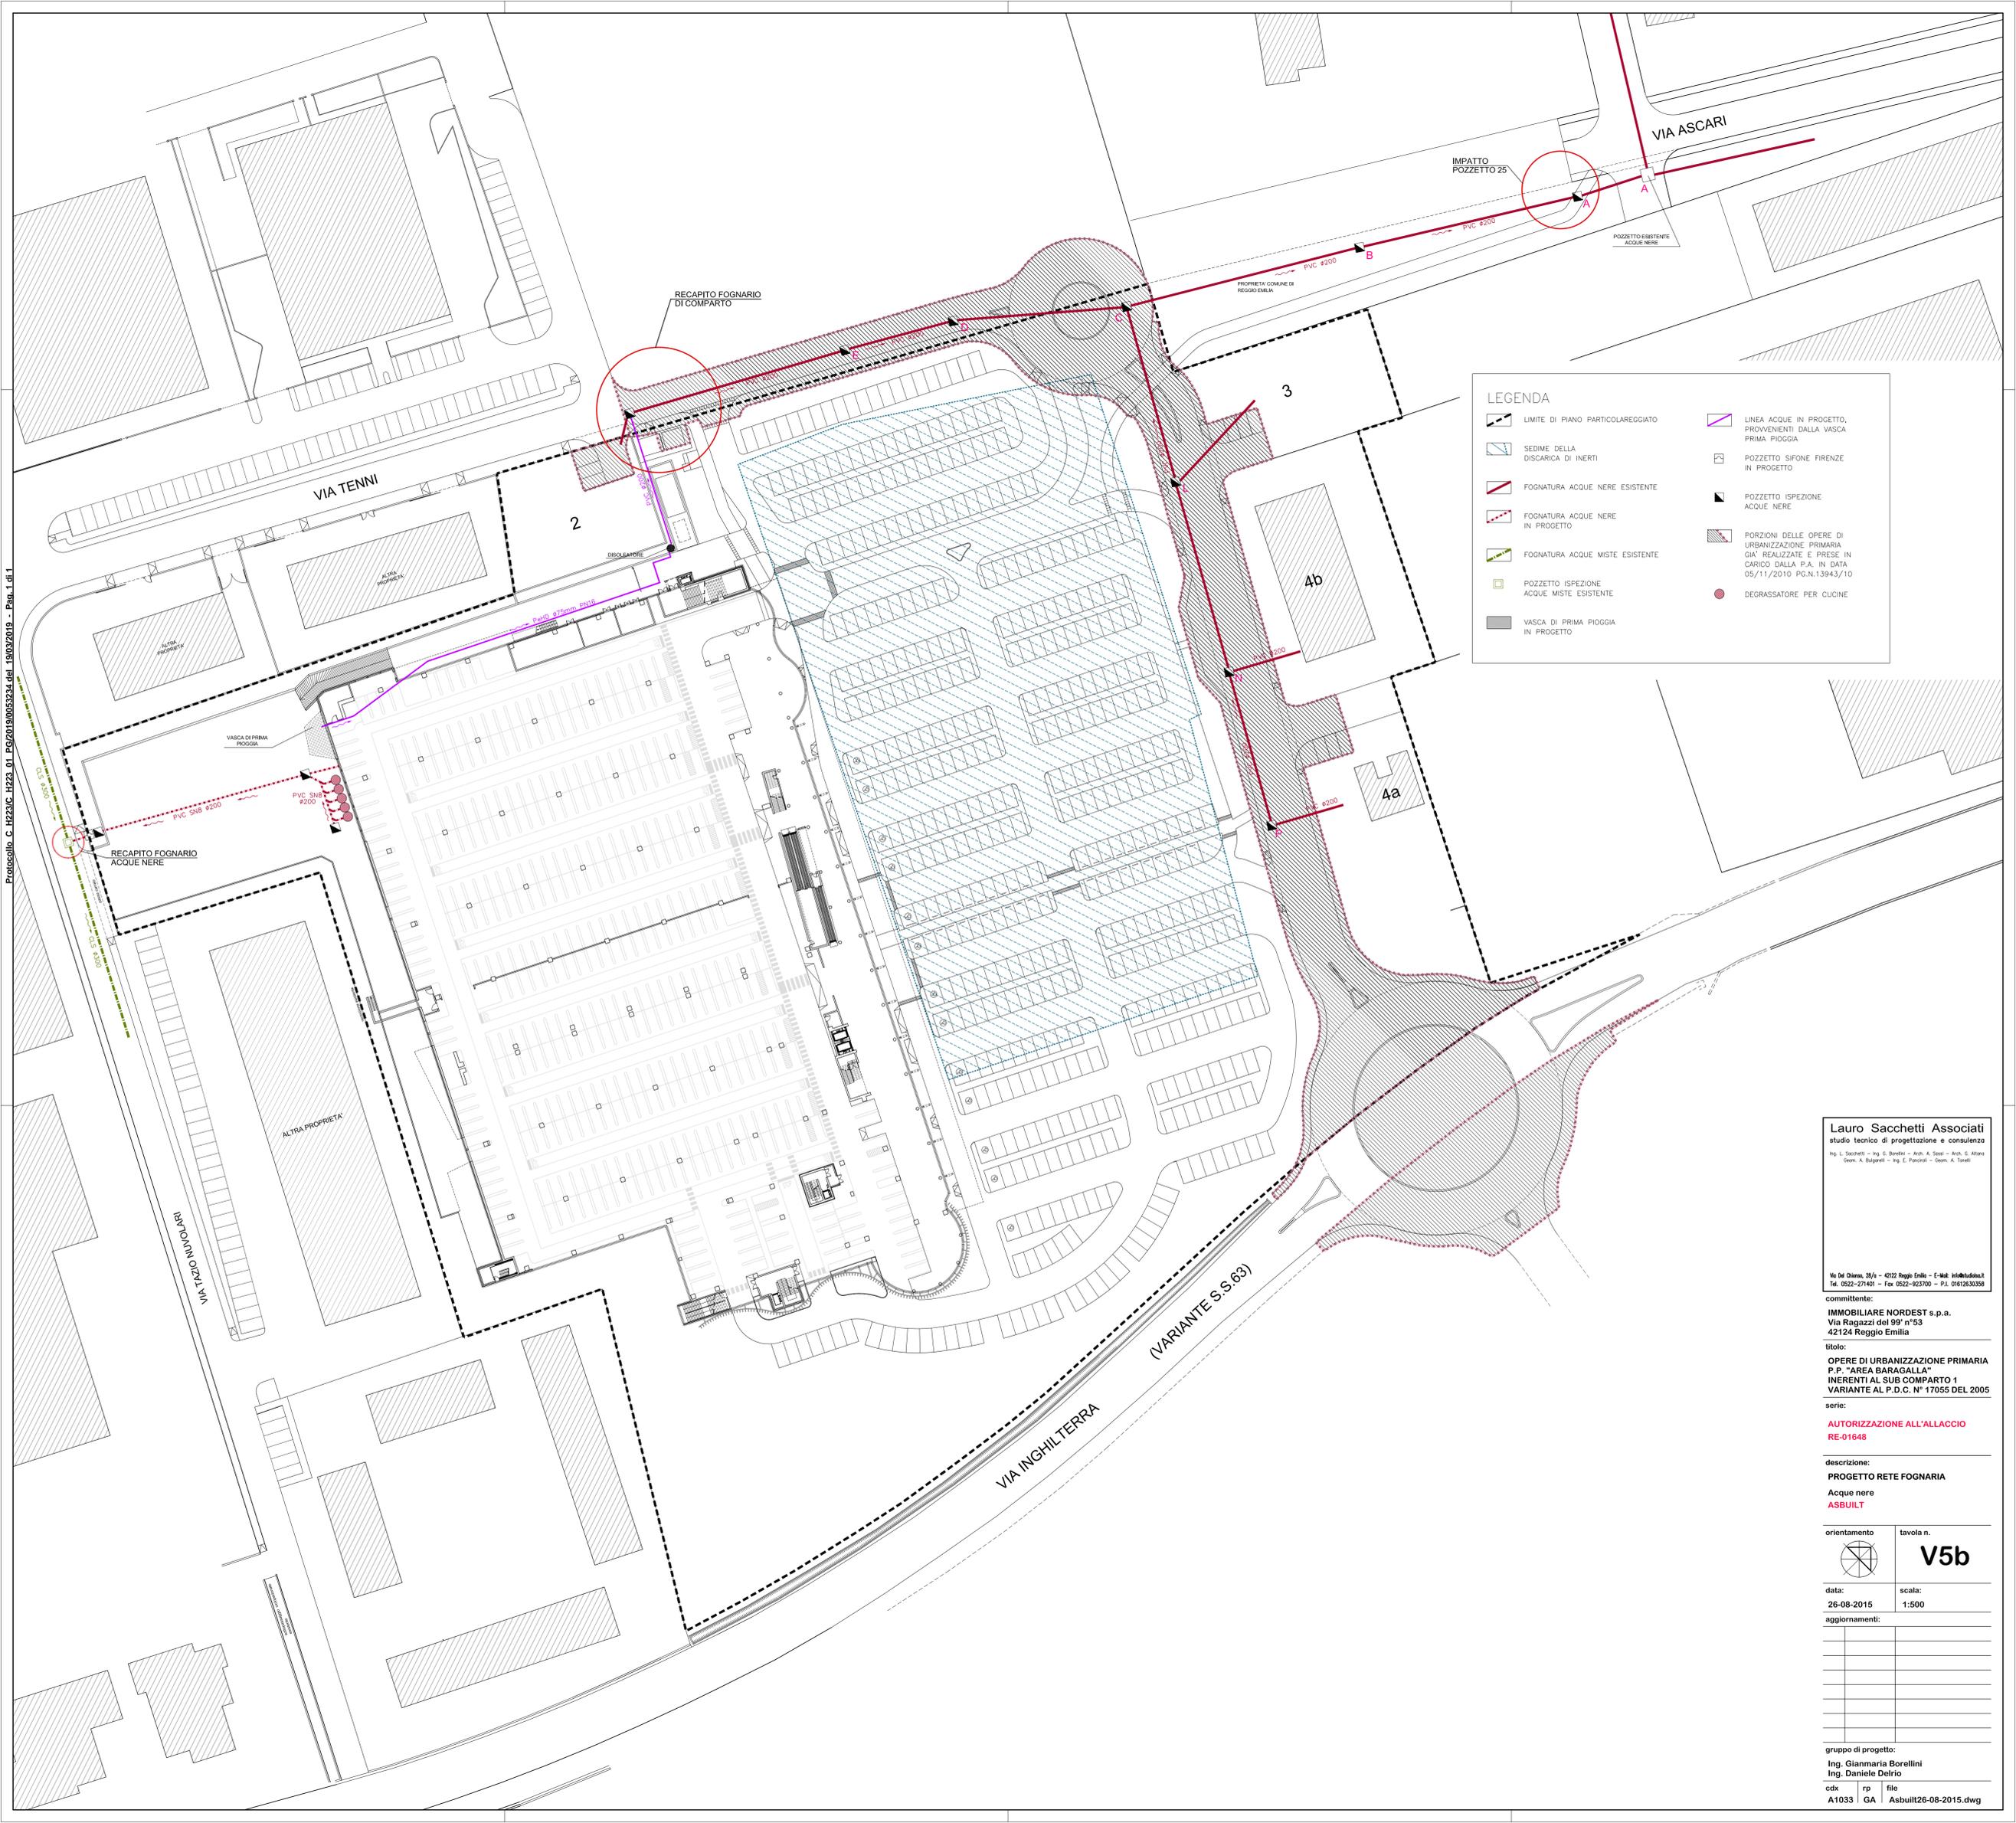

**LEGENDA**

- LIMITE DI PIANO PARTICOLAREGGIATO
- SEDIME DELLA DISCARICA DI INERTI
- FOGNATURA ACQUE NERE ESISTENTE
- FOGNATURA ACQUE NERE IN PROGETTO
- FOGNATURA ACQUE MISTE ESISTENTE
- POZZETTO ISPEZIONE ACQUE MISTE ESISTENTE
- VASCA DI PRIMA PIOGGIA IN PROGETTO
- LINEA ACQUE IN PROGETTO, PROVENIENTI DALLA VASCA PRIMA PIOGGIA
- POZZETTO SIFONE FIRENZE IN PROGETTO
- POZZETTO ISPEZIONE ACQUE NERE
- PORZIONI DELLE OPERE DI URBANIZZAZIONE PRIMARIA GIÀ REALIZZATE E PRESE IN CARICO DALLA P.A. IN DATA 05/11/2010 PG.N.13943/10
- DEGRASSATORE PER CUCINE

**Lauro Sacchetti Associati**  
 studio tecnico di progettazione e consulenza  
 Ing. L. Sacchetti - Ing. G. Borelli - Arch. A. Sesti - Arch. G. Alfano  
 Geom. A. Bulgarelli - Ing. E. Pancorli - Geom. A. Tonali

Via Del Duomo, 28/a - 42122 Reggio Emilia - E-Mail: info@studiosc.it  
 Tel. 0522-271401 - Fax 0522-923700 - P.I. 01612630358

committente:  
**IMMOBILIARE NORDEST s.p.a.**  
 Via Ragazzi del 99° n°53  
 42124 Reggio Emilia

titolo:  
**OPERE DI URBANIZZAZIONE PRIMARIA P.P. "AREA BARAGALLA" INERENTI AL SUB-COMPARTO 1 VARIANTE AL P.D.C. N° 17055 DEL 2005**

serie:  
**AUTORIZZAZIONE ALL'ALLACCIO RE-01648**

descrizione:  
**PROGETTO RETE FOGNARIA**  
 Acque nere  
**ASBUILT**

orientamento      tavola n.  
      **V5b**

data:      scala:  
**26-08-2015**      **1:500**

aggiornamenti:


gruppo di progetto:  
 Ing. Gianmaria Borellini  
 Ing. Daniele Delrio

cdx    rp    file  
**A1033    GA    ASbuilt26-08-2015.dwg**