



PLANIMETRIA ZONA VASCHE INTERRATE  
SCALA 1:50

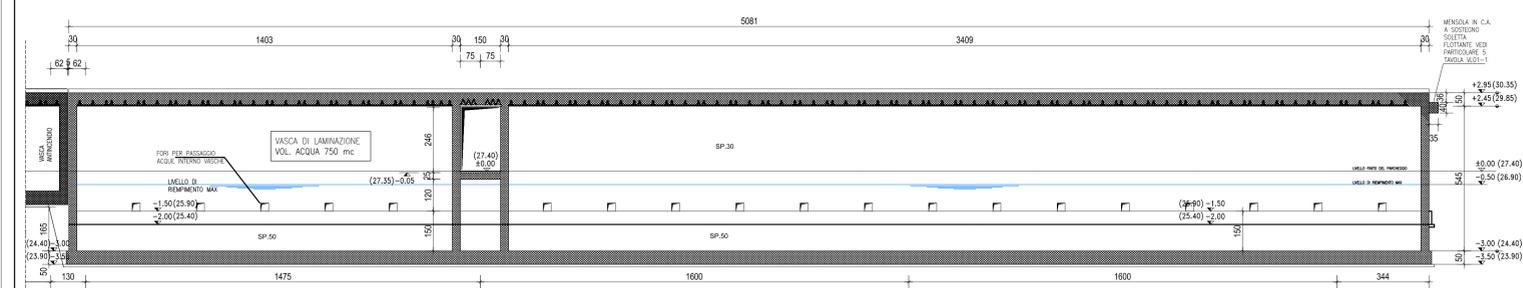

SEZIONE A-A'  
SCALA 1:50

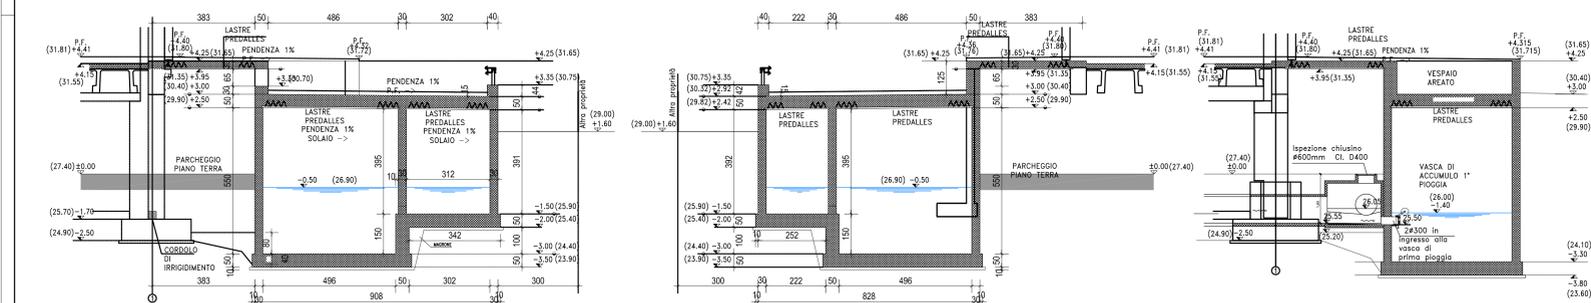


SEZIONE B-B'  
SCALA 1:50


SEZIONE C-C'  
SCALA 1:50

SEZIONE D-D'  
SCALA 1:50


Recapito acque nere su via T. Nuvolari

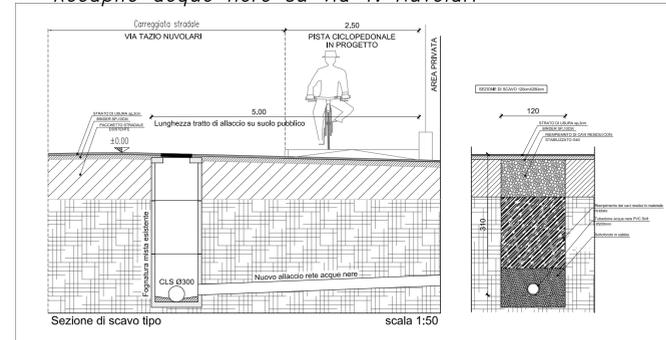


Recapito pozzetto F  
scala 1:50

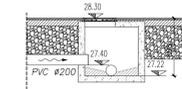


Recapito pozzetto n°8  
scala 1:50

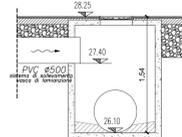



Particolare fronte regolatore di portata  
SEZIONE A-A'

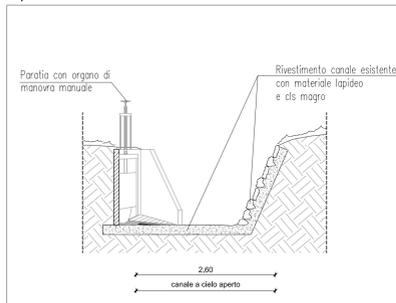

Particolare organo di manovra  
pozzetto n°25 SEZIONE B-B'

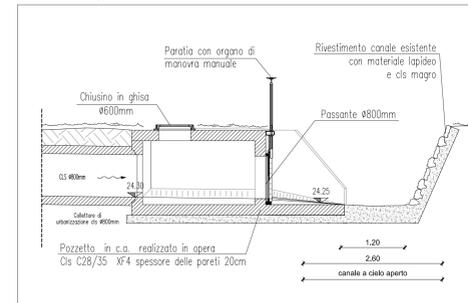

ESTRATTO PLANIMETRIA RETI FOGNARIE - Inquadramento scarichi

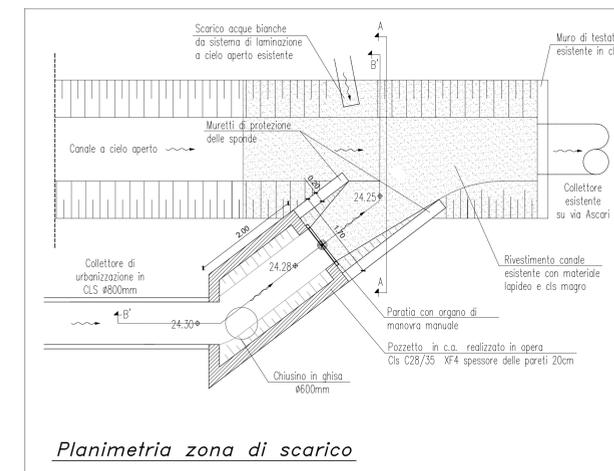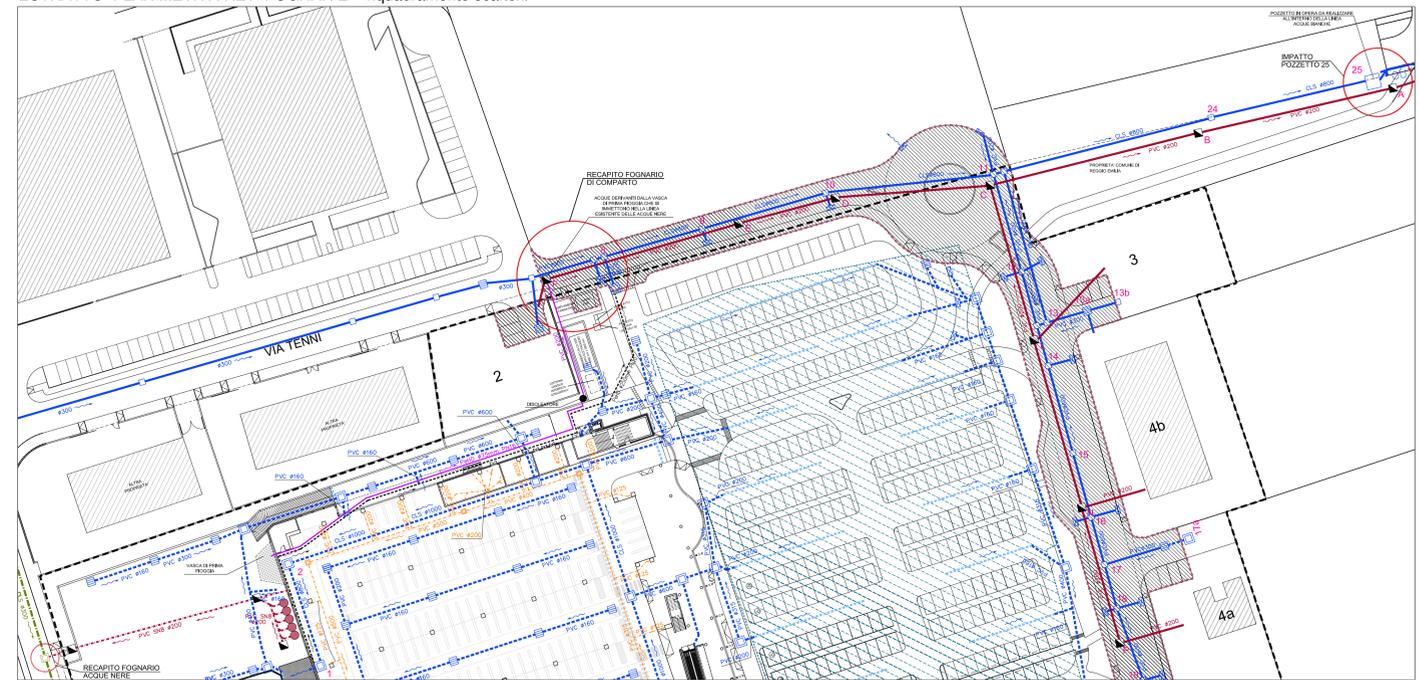

Lauro Sacchetti Associati  
studio tecnico di progettazione e consulenza  
Via De Oberto, 28/5 - 01022 Inglo Emilia - E-mail: info@lauro.it  
Tel. 0522-271451 - Fax 0522-263700 - P.I. 0481263058  
Completamento:  
Ing. L. Sacchetti - Ing. G. Borelli - Arch. A. Sisti - Arch. G. Miro  
Arch. A. Bignardi - Ing. E. Fagnano - Geom. A. Sisti

IMMOBILIARE NORDEST s.p.a.  
Via Ragazzi del 99 n°53  
42124 Reggio Emilia

OPERE DI URBANIZZAZIONE PRIMARIA  
P.P. "AREA BARAGALLA"  
INERENTI AL SUB COMPARTO 1  
VARIANTE AL P.D.C. N° 17055 DEL 2005

fase:  
AUTORIZZAZIONE ALL'ALLACCO  
RE-01648

descrizione:  
PARTICOLARI IMPATTO FOGNARI  
E VASCA DI LAMINAZIONE  
E VASCA DI PRIMA PIOGGIA  
ASBUILT

orientamento tavola n.  
V5c

data:  
26-08-2015  
aggiornamenti:

gruppo di progetto:  
Ing. Gianmaria Borelli  
Ing. Daniele Delrio  
cdx rp file  
A1033 GA Asbuit26-08-2015.dwg